


PLANTA BAIXA SALA DE PRESSURIZAÇÃO
ESCALA 1/75

ÁREA CONSTRUÍDA TOTAL - 151.04 m²

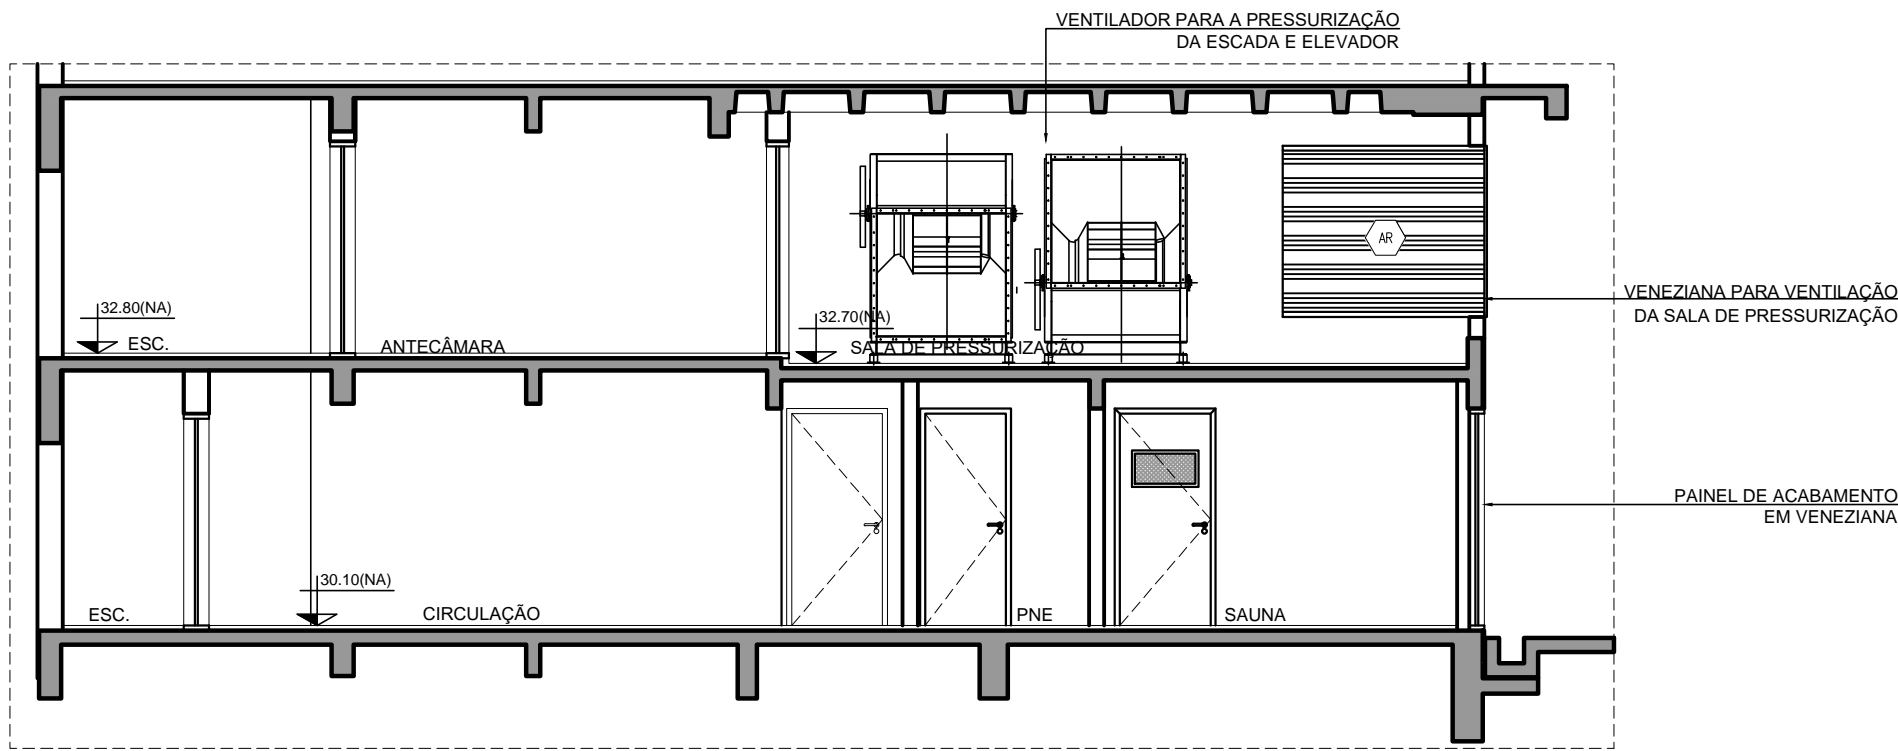

CORTE EE - SALA DE PRESSURIZAÇÃO
ESCALA 1/75

10	ATENDIMENTO AO CONVITE SEDUR / AS BUILT	BRUNA BETTENCOURT	03/11/2022
09	LEGAL - AS BUILT	BRUNA BETTENCOURT	01/09/2022
08	REDUÇÃO DE PÉ DIREITO PAV. TIPO E REVISÃO DE ESTRUTURA GARAGENS	SYDRACH ARAÚJO	03/03/2021
07	ATENDIMENTO AO CONVITE SEDUR	SYDRACH ARAÚJO	27/10/2020
06	MODIFICAÇÃO DA ESCADA DE EMERGÊNCIA	SYDRACH ARAÚJO	15/07/2020
05	REVISÃO DE PERSONALIZAÇÃO SOLICITADA PELO PROPRIETÁRIO	SYDRACH ARAÚJO	04/05/2020
04	MODIFICAÇÕES SOLICITADAS PELO CLIENTE	SYDRACH ARAÚJO	17/02/2020
03	ATENDIMENTO AO CONVITE SEDUR	JÉSSICA VITORIANO	13/08/2019
02	ACRÉSCIMO DE VAGA PCD / MUDANÇA DE NÍVEL DO 1º PAV. TIPO	JÉSSICA VITORIANO	15/07/2019
01	MODIFICAÇÕES SOLICITADAS PELO CLIENTE	JÉSSICA VITORIANO	28/06/2019
00	EMIÇÃO INICIAL	JÉSSICA VITORIANO	18/06/19
REV. Nº	ASSUNTO	RESPONSÁVEL	DATA

CARAMELO
ARQUITETOS ASSOCIADOS

PROPRIETÁRIO: BARCELONA EMPREENDIMENTOS IMOBILIÁRIOS LTD.		PROJETO: ARQUITETO: ANTONIO CARAMELO - CAU: A76240-7 - SUCOM 1139	
R.T.: -			
EMPREENDIMENTO: EDIFÍCIO DE APARTAMENTOS			
TIPO: RESIDENCIAL		ETAPA: PROJETO LEGAL	
ENDEREÇO: RUA ESTÁCIO GONZAGA, S/N, HORTO FLORESTAL, SALVADOR-BA		MUNICÍPIO: SALVADOR-BA	
ASSUNTO: PLANTA BAIXA MEZANINO		COORDENAÇÃO: BRUNA BETTENCOURT EQUIPE DE PROJETO: AMANDA MACHADO MARIA ELIZE THOMAZI NINA GRASSINI	
GERENTE DE PROJETO: SYDRACH ARAUJO		TIPO DE PROJETO: PROJ. ARQUITETÔNICO	
ARQUIVO: C1722-PL-ARQ-FL08-MEZANINO-R10.dwg		PRANCHA: 08/13	
ESCALA: INDICADA	DATA DO ORIGINAL: 18/06/19	REVISÃO: 10	

Esse projeto é de autoria da Caramelo Arquitetos Associados Ltda, sendo proibida sua utilização , adaptação ou qualquer outro ato referente ao uso deste material. O desrespeito aos direitos autorais acarretará as penas previstas em lei.