

CONVENÇÕES

- - PONTO DE LUZ NA PAREDE C/CAIXA OCTOGONAL 3x3/CAIXA 4x4 OCTOGONAL FUNDO MOVEL A 1,80 DO PISO(DEZETO O BEMBAO)
- - PONTO DE LUZ NO TETO C/CAIXA OCTOGONAL FUNDO MOVEL 4x4
- - PONTO DE LUZ NO TETO C/CAIXA 4x4
- - PONTO DE LUZ NO TETO C/CAIXA OCTOGONAL 3x3
- ⬇^{1.0} - PONTO DE LUZ DE EMERGÊNCIA GERADOR H=2,00
- ⬇^{1.10} - INTERRUPTOR PARALELO A 1,10 DO PISO
- ⬇^{1.10} - INTERRUPTOR DUPLO A 1,10 DO PISO
- ⬇^{1.10} - INTERRUPTOR C/TOMADA A 1,10 DO PISO
- ⬇^{1.10} - INTERRUPTOR PARALELO+SIMPLES A 1,10 DO PISO
- ⬇^{1.10} - INTERRUPTOR PARALELO+DUPLO A 1,10 DO PISO
- ⬇^{1.10} - INTERRUPTOR SIMPLES A 1,10 DO PISO
- ⬇^{1.10} - INTERRUPTOR TRIPLO A 1,10 DO PISO
- - TOMADA ALTA A 2,20 DO PISO(2P+T PADRÃO BRASILEIRO)(127V)
- - TOMADA DUPLA A 1,30 DO PISO(2P+T PADRÃO BRASILEIRO)(127V)
- - TOMADA BAIXA A 0,30 DO PISO(2P+T PADRÃO BRASILEIRO)(127V)
- - TOMADA MEIA ALTA A 1,30 DO PISO(2P+T PADRÃO BRASILEIRO)(127V)
- - TOMADA BAIXA A 0,30 DO PISO 2P+T 20A(PADRÃO BRASILEIRO)(220V)
- - TOMADA MEIA ALTA A 1,30 DO PISO 2P+T 20A(PADRÃO BRASILEIRO)(220V)
- ⬇ - PULSADOR CAMPANHA A 1,10 DO PISO
- ⬇ - CAMPANHA DE EMBUTIR A 2,20 DO PISO
- ⬇ - QUADRO DE DISTRIBUIÇÃO A 1,80 DA PARTE MAIS ALTA
- ⬇ - ELETRODUTO DESCE
- ⬇ - ELETRODUTO SOB
- ⬇ - FIO NEUTRO, FASE, RETORNO E TERRA
- ⬇ - ELETRODUTO EMBUTIDO NO TETO OU PAREDE
- ⬇ - ELETRODUTO PELO TETO APARENTE
- ⬇ - ELETRODUTO EMBUTIDO NO PISO
- C - CIRCUITO DE CAMPANHA
- AB - AUTOMÁTICO DE BÓIA
- I.E. - ILUMINAÇÃO DE EMERGÊNCIA
- MT - MEDIDOR TRIFÁSICO
- D.P.V. - DEIXAR PASSAGEM NA VIGA

MODIFICAÇÕES E ADIÇÕES			
REV.	DATA	DESCRIÇÃO	APROVADO
01	14/04/20	REVISÃO NAS OPÇÕES	
02	02/06/20	REVISÃO ARQUITETÔNICA NA ESCADA	
03	01/12/20	ADEQUAÇÃO A NOVA ARQUITETURA	
04	18/04/23	AS BUILT	

NW PROJETOS DE INSTALAÇÕES
TEL. (71) 3450-3498

HORTO PARQUE BARCELONA

RUA ESTÁCIO GONZAGA, S/N° - HORTO FLORESTAL - SALVADOR/BA

INSTALAÇÕES ELÉTRICAS
OPÇÃO 04 (PAV 17-36)

E08D

BARCELONA EMPREENDIMENTOS IMOBILIÁRIOS LTDA


08D DE 16

PROJETO
NEWTON WOLFOVITCH

ARQUIVO
E08D_TIPO-R03.DWG

DATA
10/02/2020

ESCALA
1 : 50

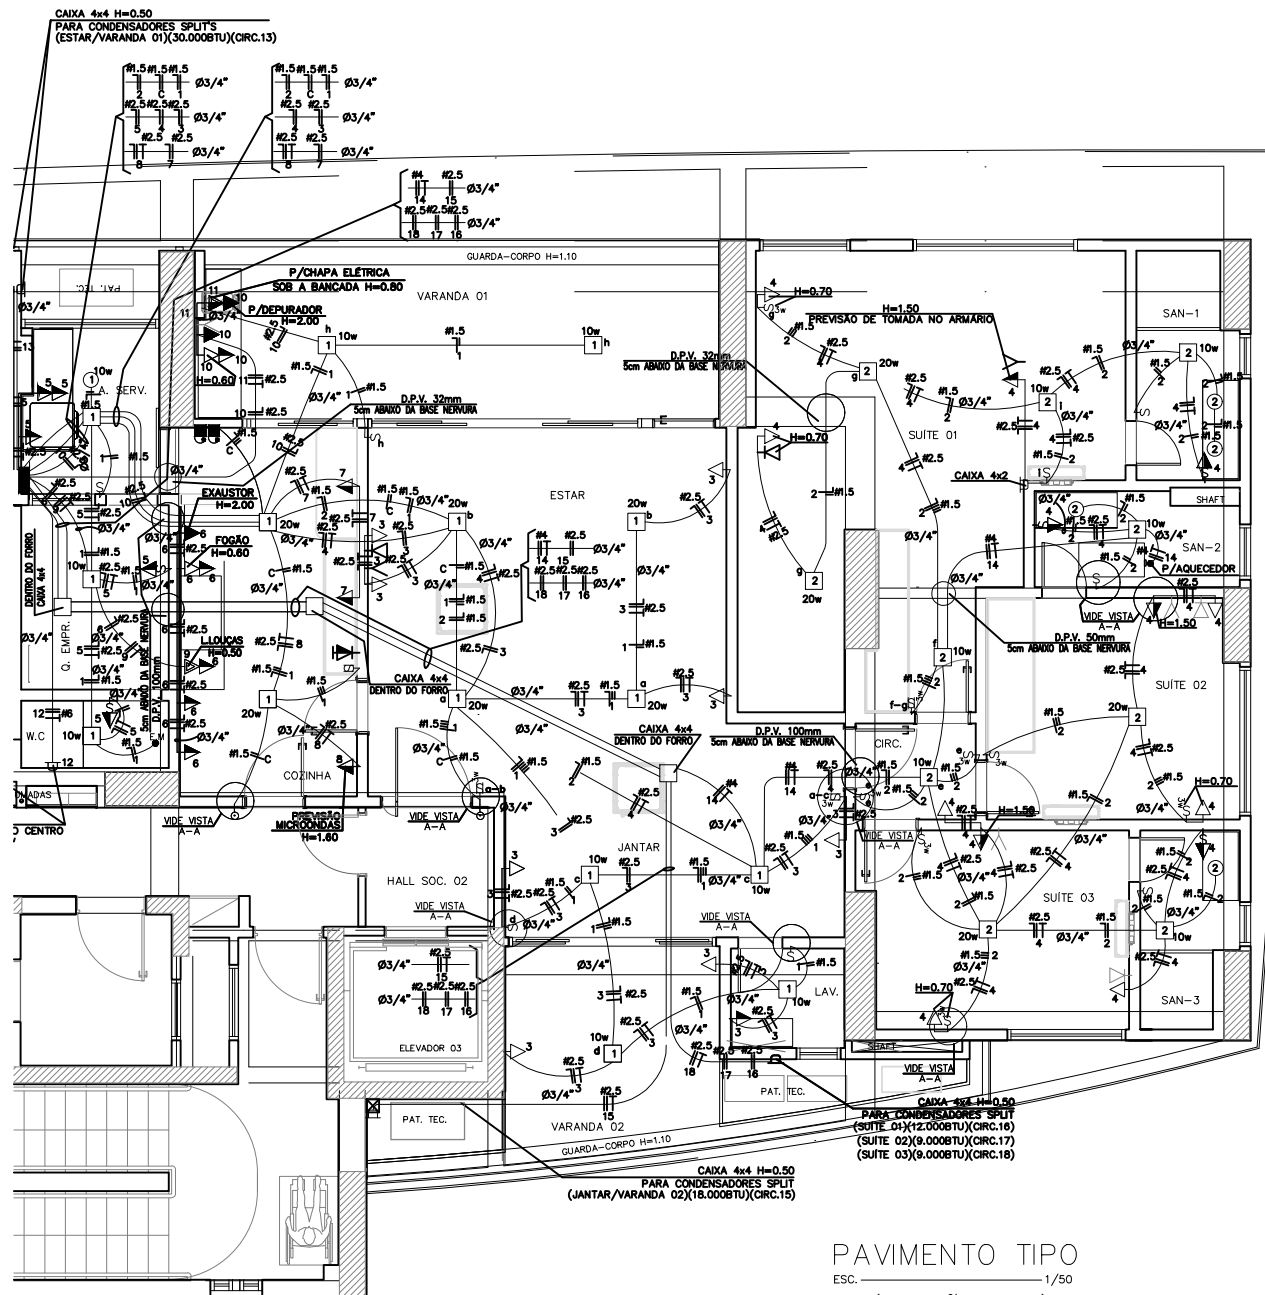

PAVIMENTO TIPO
ESC. 1/50
(OPÇÃO 04)