


DETALHE DA COTA P/ INSTALAÇÃO DOS HIDRANTES DE PAREDE (TIPO 2)

CAIXA 60x90x17cm C/ 2 LANÇES DE MANGUEIRA COM 15m CADA




- LEGENDA:
- 1 - VÁLVULA TIPO GLOBO ANGULAR 45° DE 2 1/2"
 - 2 - ADAPTADOR STORZ DE 2 1/2" x 1 1/2"
 - 3 - PROJEÇÃO DA CAIXA PARA ABRIGO DA MANGUEIRA
 - 4 - PROJEÇÃO DO VISOR DE VIDRO COM A INSCRIÇÃO "INCÊNDIO" EM LETRAS VERMELHAS COM AS DIMENSÕES MÍNIMAS DOS TRAÇOS (0,5cm) E MOLDURA (3x4cm)
 - 5 - PROJEÇÃO DA MANGUEIRA ENROLADA
 - 6 - PROJEÇÃO DO CESTO PARA MANGUEIRA
 - 7 - ESQUÍCHO CÔNICO REGULÁVEL PARA MANGUEIRA DE 40mm
 - 13 - DISPOSITIVO DE VENTILAÇÃO PERMANENTE DE MODO A EVITAR FUNGOS OU LIQUENS NO INTERIOR DO ABRIGO
 - 15 - AS MANGUEIRAS SERÃO FLEXÍVEIS DE FIBRA RESISTENTE A UMIDADE COM REVESTIMENTO INTERNO DE BORRACHA, DOTADAS DE JUNTAS UNIÃO, TIPO STORZ, DEVENDO SER CONSTRUÍDA COM UM REFORÇO TEXTIL E PARA PRESSÃO DE TRABALHO DE 980 kPa (10 kgf/cm²)
- OBS.: - AS CANALIZAÇÕES QUANDO SE APRESENTAREM EXPOSTAS, AERIAS OU NÃO, DEVERÃO SER PINTADAS DE VERMELHO

OBS.: INTERLIGAÇÃO DE ELEMENTOS METÁLICOS NAS ESTRUTURAS NO 36º PAVIMENTO TIPO, OS TRILHOS DOS ELEVADORES E GRADIL DAS VARANDAS, DEVERÃO SER INTERLIGADOS DIRETAMENTE A UMA ARMADURA LOCAL (PILAR).

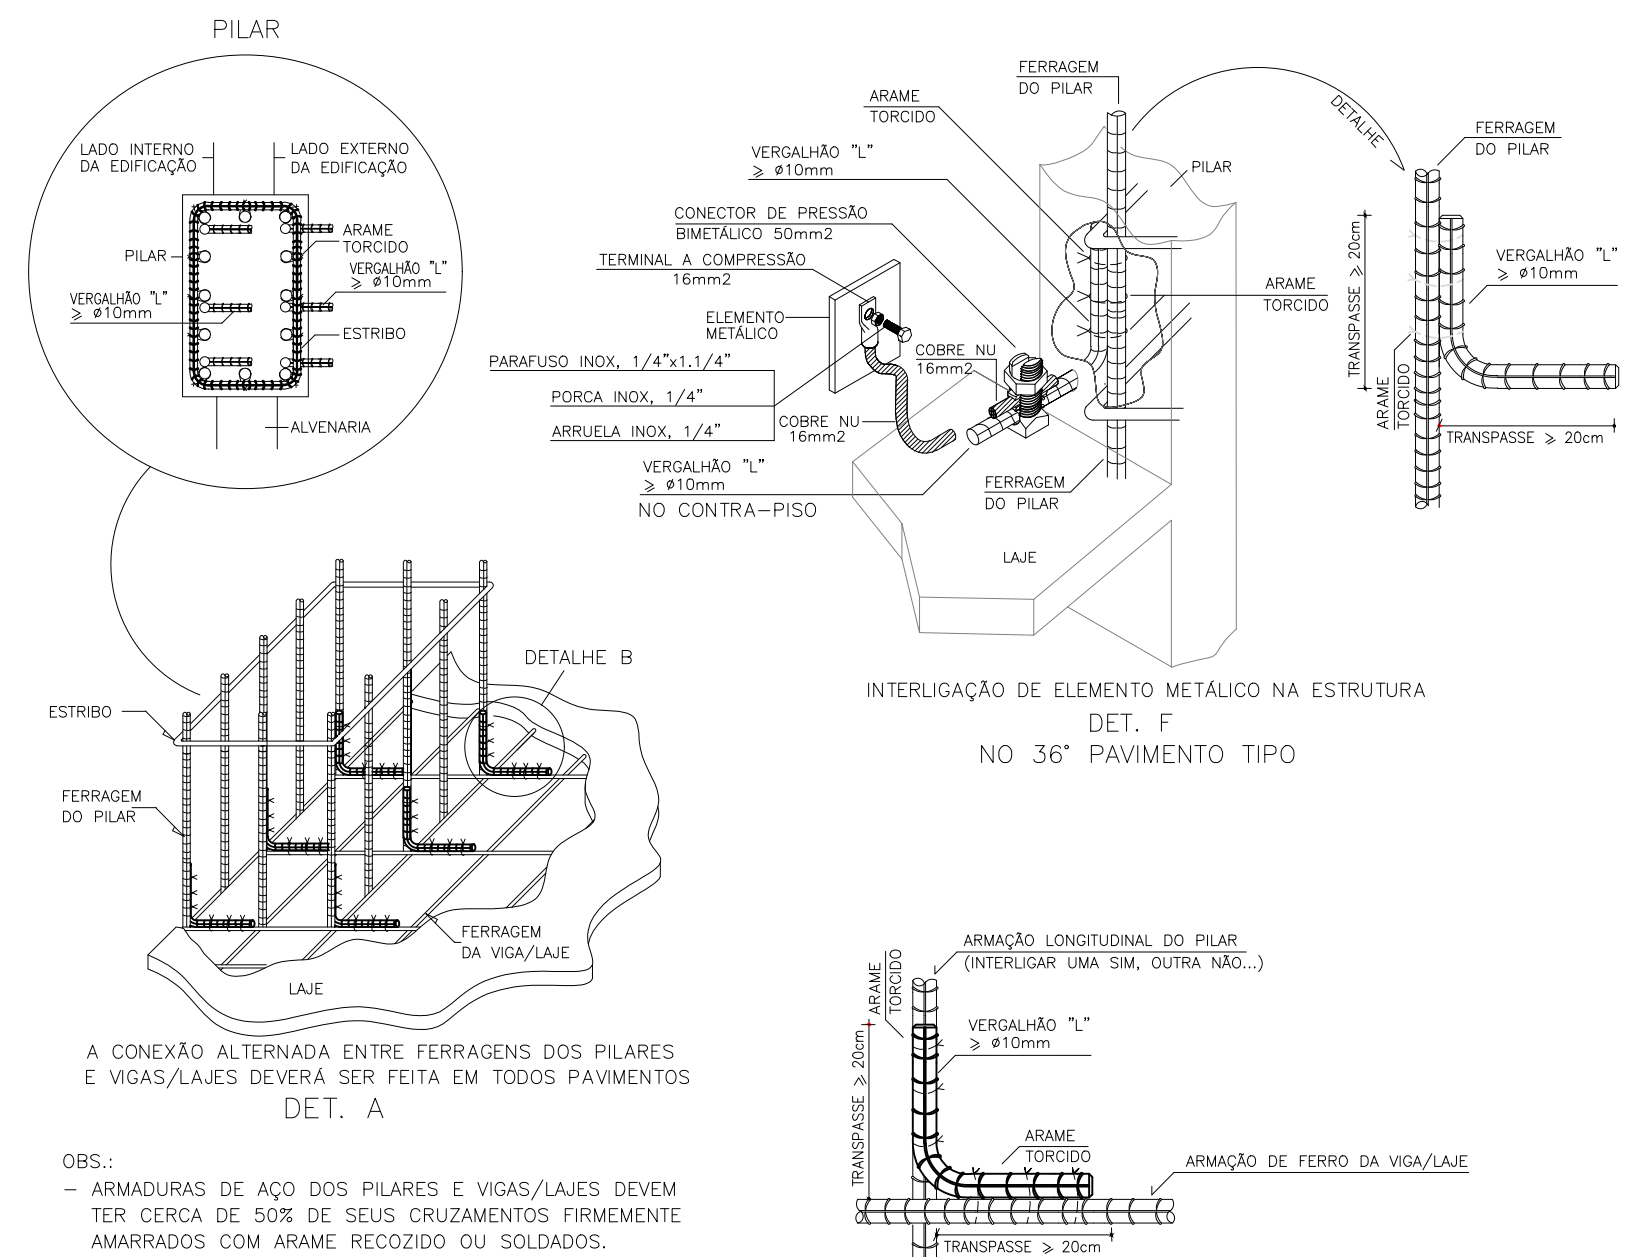

SPDA ESTRUTURAL
DETALHES DE CONEXÃO, AMARRAÇÃO E ATERRAMENTO.

OBS.: - ARMADURAS DE AÇO DOS PILARES E VIGAS/LAJS DEVEM TER CERCA DE 50% DE SEUS CRUZAMENTOS FIRMEMENTE AMARRADOS COM ARAME RECOZIDO OU SOLDADOS.

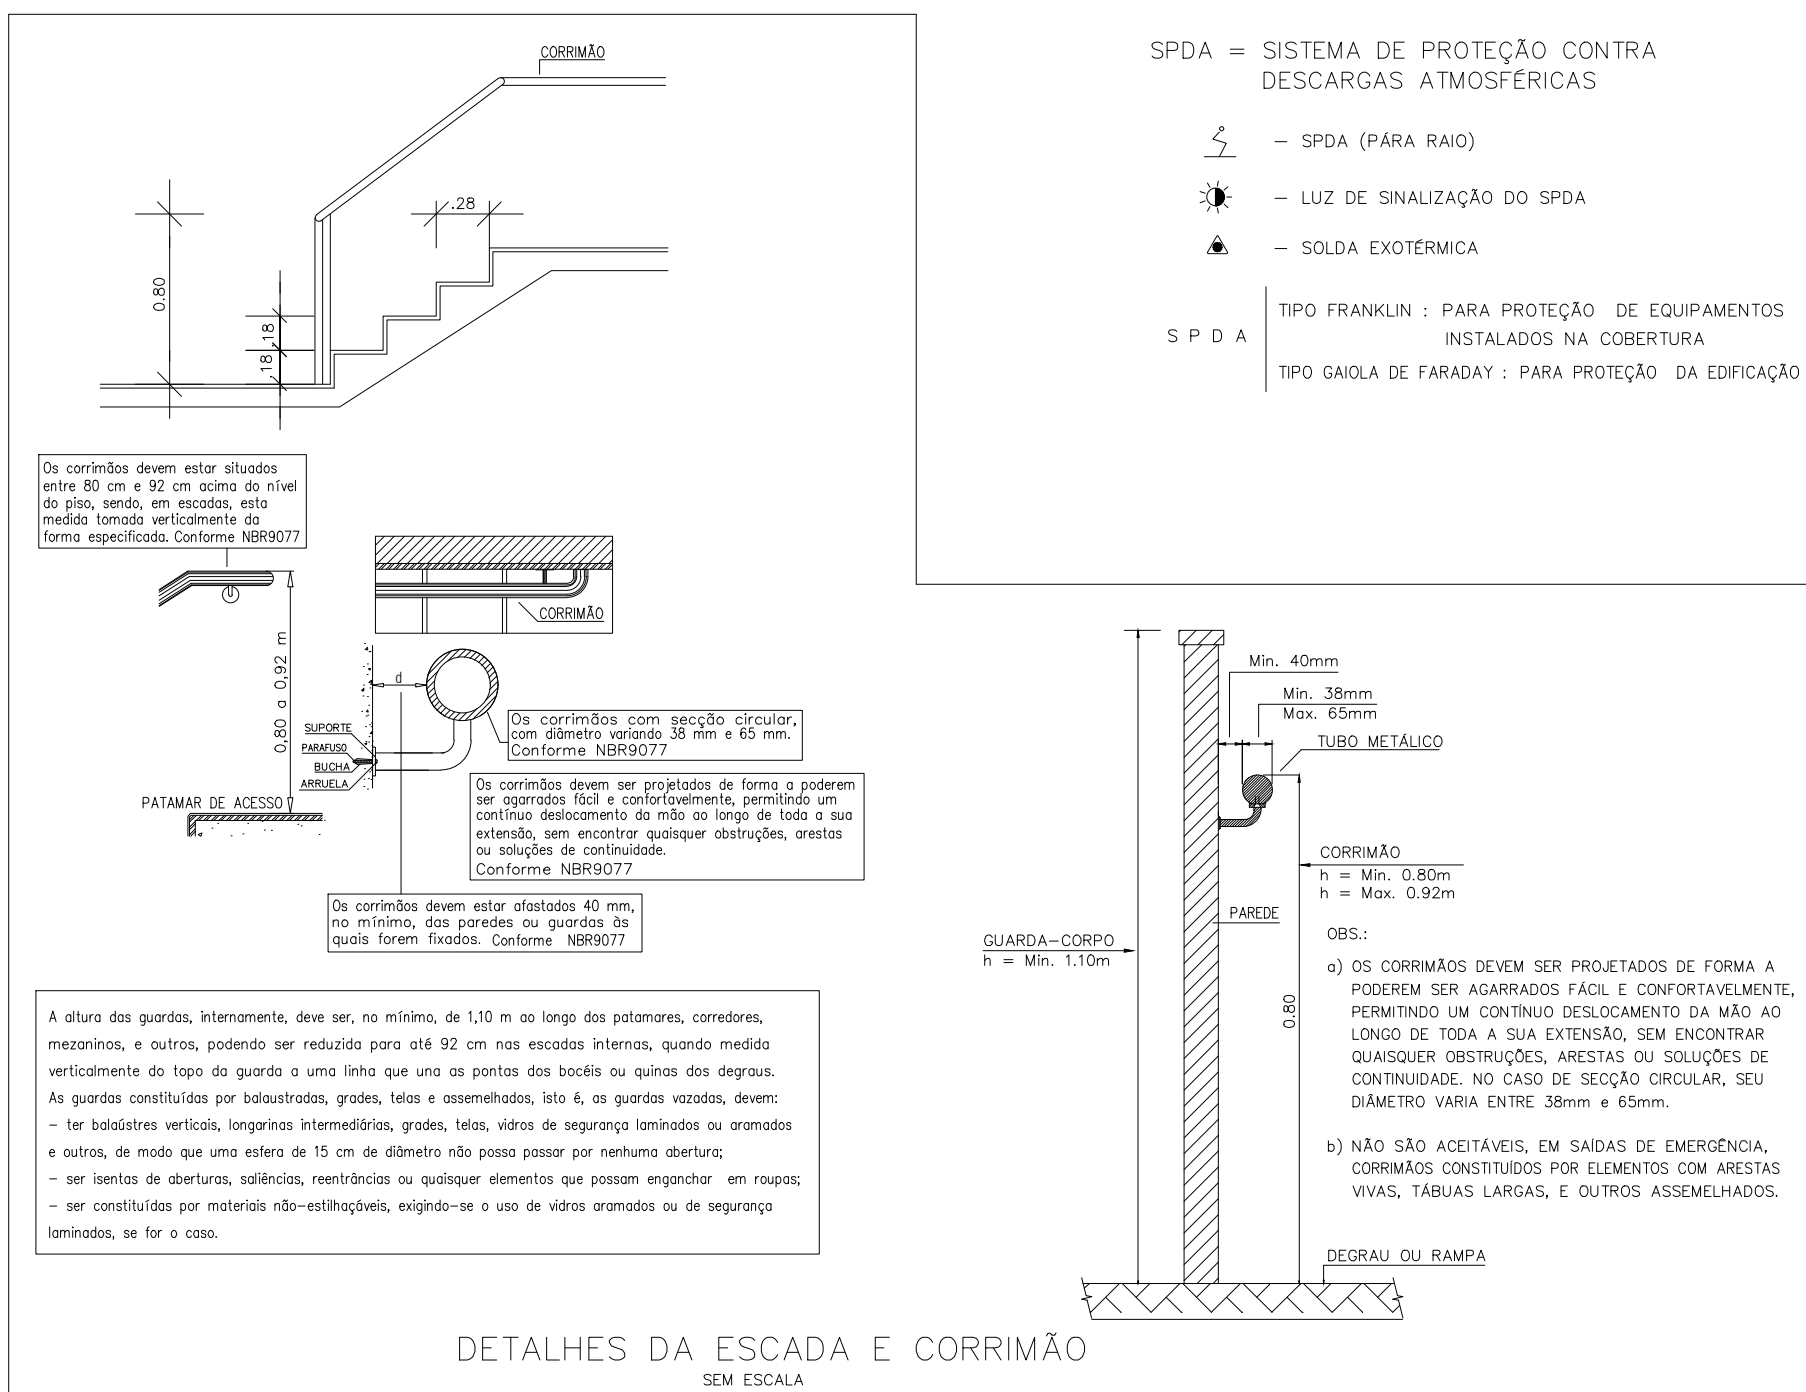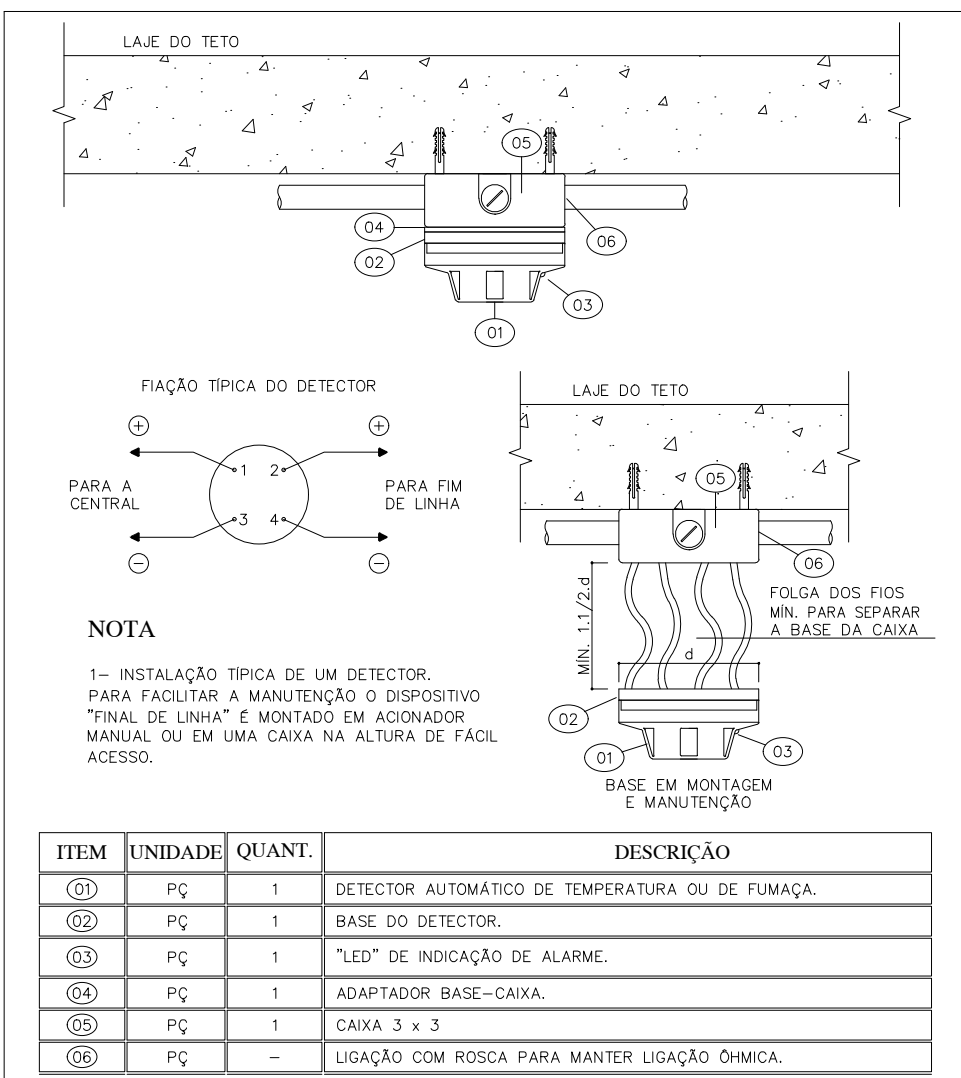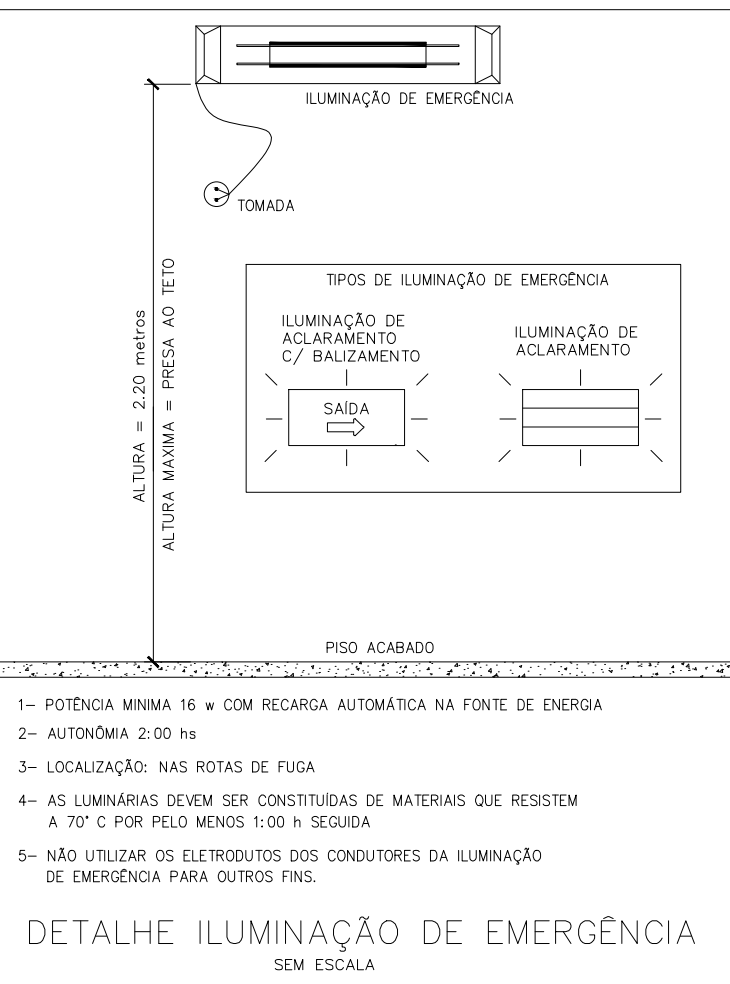

LEGENDA

PROTEÇÃO CONTRA INCÊNDIO E PÂNICO

EXTINTORES

- EXTINTOR PÓ ABC - CAP. 4kg (2-A : 20-B : C)
- EXTINTOR DIOXÍDO DE CARBONO - CAP. 6kg (20-B : C)
- EXTINTOR PÓ QUÍMICO SECO - CAP. 6kg (20-B : C)

HIDRANTE

- HIDRANTE SIMPLES (TIPO 2)
- CAIXA 60x90x17cm C/ 2 LANÇES DE MANGUEIRA COM 15m CADA
- REGISTRO DE REC. C/ VALV. DE RETENÇÃO
- RESERVA DE INCÊNDIO
- COLUMNA DE HIDRANTES

ALARME

- AVISADOR SONORO TIPO SIRENE
- ACOIONADOR MANUAL DO SISTEMA DE DETECÇÃO E ALARME DO TIPO "QUEBRE O VIDRO"
- ACOIONADOR MANUAL DO SISTEMA DE PRESSURIZAÇÃO (TIPO LIGA-DESLIGA)
- CENTRAL DE DETECÇÃO E ALARME
- DETECTOR DE FUMAÇA

ILUMINAÇÃO

- ILUMINAÇÃO DE EMERGÊNCIA (ACLARAMENTO)
 - ILUMINAÇÃO DE EMERGÊNCIA (ACLARAMENTO C/ BALIZAMENTO)
- OBS. PLACAS DE SINALIZAÇÃO:
ESPESURA 2mm-3mm / MATERIAL PVC / PLUMINTAÇÃO FOTOLUMINESCENTE

GERADOR DE ENERGIA ELÉTRICA

- GRUPO MOTO GERADOR

CENTRAL DE GÁS

- CENTRAL DE GÁS

SISTEMA PASSIVO

- PORTA CORTA-FOGO (P-90)

- ESCADA DE SEGURANÇA COM RESISTÊNCIA AO FOGO PROTEÇÃO MÍNIMA 2 h
- ELEVADOR SIMPLES
- ELEVADOR DE EMERGÊNCIA
- SHAFTS PROTEGIDOS

OUTROS

- ACESSO DE VENTURA NA EDIFICAÇÃO

SISTEMA ELÉTRICO

- CHAVE ELÉTRICA PRINCIPAL

ROTAS DE SAÍDA

- DIREÇÃO DO FLUXO DA ROTA DE SAÍDA
- SAÍDA FINAL DA ROTA

SPDA = SISTEMA DE PROTEÇÃO CONTRA DESCARGAS ATMOSFÉRICAS

- SPDA (PARA RAIOS)
 - LUZ DE SINALIZAÇÃO DO SPDA
 - SOLDA EXOTÉRMICA
- TIPO FRANKLIN : PARA PROTEÇÃO DE EQUIPAMENTOS INSTALADOS NA COBERTURA
- TIPO GAIOLA DE FARADAY : PARA PROTEÇÃO DA EDIFICAÇÃO

SÍMBOLO	CÓDIGO
	P1 P10x200mm h = 1,80m DO EIXO AO PISO ACABADO Símbolo: circular; Fundo: branco; Pictograma: preto; Fala circular e barra diagonal: vermelha
	P2 P10x200mm h = 1,80m DO EIXO AO PISO ACABADO Símbolo: circular; Fundo: branco; Pictograma: preto; Fala circular e barra diagonal: vermelha
	P3 P10x200mm h = 1,80m DO EIXO AO PISO ACABADO Símbolo: circular; Fundo: branco; Pictograma: preto; Fala circular e barra diagonal: vermelha
	P4 P10x200mm h = 1,80m DO EIXO AO PISO ACABADO Símbolo: circular; Fundo: branco; Pictograma: preto; Fala circular e barra diagonal: vermelha
	A2 P10x200mm h = 1,80m DO EIXO AO PISO ACABADO Símbolo: triangular; Fundo: amarelo; Pictograma: preto; Fala triangular: preto
	A3 P10x200mm h = 1,80m DO EIXO AO PISO ACABADO Símbolo: triangular; Fundo: amarelo; Pictograma: preto; Fala triangular: preto
	A5 P10x200mm h = 1,80m DO EIXO AO PISO ACABADO Símbolo: triangular; Fundo: amarelo; Pictograma: preto; Fala triangular: preto
	S1 P10x200mm Símbolo: retangular; Fundo: verde; Pictograma: fotoluminescente
	S2 P10x200mm Símbolo: retangular; Fundo: verde; Pictograma: fotoluminescente
	S3 P10x200mm Símbolo: retangular; Fundo: verde; Pictograma: fotoluminescente
	S4 P10x200mm h = 1,80m DO EIXO AO PISO ACABADO Símbolo: retangular; Fundo: verde; Pictograma: fotoluminescente
	S5 P10x200mm h = 1,80m DO EIXO AO PISO ACABADO Símbolo: retangular; Fundo: verde; Pictograma: fotoluminescente
	S33 P10x200mm h = 1,20 m ACIMA DO PISO ACABADO Símbolo: retangular; Fundo: verde; Pictograma: fotoluminescente
	S34 P10x200mm h = 1,20 m ACIMA DO PISO ACABADO Símbolo: retangular; Fundo: verde; Pictograma: fotoluminescente
	E1 P10x200mm h = AFASTAMENTO DE 10cm ACIMA DO EQUIPAMENTO Símbolo: quadrado; Fundo: vermelho; Pictograma: fotoluminescente
	E2 P10x200mm h = AFASTAMENTO DE 10cm ACIMA DO EQUIPAMENTO Símbolo: retangular; Fundo: vermelho; Pictograma: fotoluminescente
	E3 P10x200mm h = AFASTAMENTO DE 10cm ACIMA DO EQUIPAMENTO Símbolo: quadrado; Fundo: vermelho; Pictograma: fotoluminescente
	E4 P10x200mm h = AFASTAMENTO DE 10cm ACIMA DO EQUIPAMENTO Símbolo: quadrado; Fundo: vermelho; Pictograma: fotoluminescente
	E5 P10x200mm h = AFASTAMENTO DE 10cm ACIMA DO EQUIPAMENTO Símbolo: retangular; Fundo: verde; Pictograma: fotoluminescente
	E6-B P10x200mm h = AFASTAMENTO DE 10cm ACIMA DO EQUIPAMENTO Símbolo: retangular; Fundo: verde; Pictograma: fotoluminescente
	E6-C P10x200mm h = AFASTAMENTO DE 10cm ACIMA DO EQUIPAMENTO Símbolo: retangular; Fundo: verde; Pictograma: fotoluminescente
	E6-D P10x200mm h = AFASTAMENTO DE 10cm ACIMA DO EQUIPAMENTO Símbolo: retangular; Fundo: verde; Pictograma: fotoluminescente
	E6-E P10x200mm h = AFASTAMENTO DE 10cm ACIMA DO EQUIPAMENTO Símbolo: retangular; Fundo: verde;