



CONVENÇÕES

- ELETRODUTO PELO TETO/PISO P/TELEFONE/PABX-INTERFONE/INTERNET(PREVISÃO)
- ELETRODUTO PELO TETO/PISO P/ANTENA DE TV
- ELETRODUTO PELO TETO/PISO P/CIRCUITO INTERNO TV(PREVISÃO)
- ELETRODUTO SOBRE
- ELETRODUTO DESCE
- CAIXA DE PASSAGEM A 0,50 DO PISO
- TOMADA P/TELEFONE A 0,30 DO PISO(RJ11)
- TOMADA P/TELEFONE A 1,10 DO PISO(RJ11)
- TOMADA P/TELEFONE NO PISO(RJ11)
- TOMADA P/PABX-INTERFONE A 0,30 DO PISO(R11)
- TOMADA P/PABX-INTERFONE A 1,10 DO PISO(RJ11)
- PONTO P/ANTENA DE TV A 0,30 DO PISO(CAIXA 4x4)
- PONTO DE SOM NO TETO

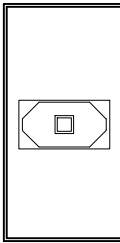

TOMADA RJ11
TELEFONE/PABX-INTERFONE

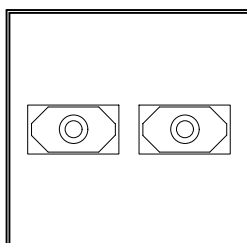

PLACA 4x4 C/ 2 FUROS
ANTENA TV

MODIFICAÇÕES E ADIÇÕES		
REV.	DATA	DESCRIÇÃO
01	14/04/20	DESENVOLVIMENTO DA CAIXA 4x4 P/OLVIDO DA PORTA DE ACESSO A PISO DO PRCD
02	02/08/20	REVISÃO ARQUITETÔNICA NA ESCADA
03	19/12/20	ADAPTAÇÃO A NOVA ARQUITETURA
04	22/07/21	AJUSTE DE INSTALAÇÕES EM FUNÇÃO DA ARQUITETURA NOVA

PROPRIETÁRIO

PROJETO ENG. NEWTON WOLFOVITCH CREA 15.788-D

NWPROJETOS DE INSTALAÇÕES		
HORTO PARQUE BARCELONA		
RUA ESTÁCIO GONZAGA, S/Nº - HORTO FLORESTAL - SALVADOR/BA		
INSTALAÇÕES TELECOMUNICAÇÕES		T02
GARAGEM G3		
BARCELONA EMPREENDIMENTOS IMOBILIÁRIOS LTDA		02 DE 07
PROJETO	ARQUIVO	DATA
NEWTON WOLFOVITCH	T02_GARAGEM G3-R04.DWG	10/02/2020
ESCALA		1 : 100