

OPÇÃO 03

ESC. 1/50

(OPÇÃO ESTAR AMPLIADO E COZINHA INTEGRADA)

PRUMADA
ANTENA TV
CIRCUITO INTERNO TV(PREVISÃO)
VER PRUMADA
ELETROCALHA PERFURADA 100x100mm


TELEFONE INTERNET(PREVISÃO)
PABX-INTERFONE
VER PRUMADA
ELETROCALHA PERFURADA 250x100mm

CONVENÇÕES

- ELETRODUTO PELO TETO/PISO P/TELEFONE/PABX-INTERFONE/INTERNET(PREVISÃO)
- ELETRODUTO PELO TETO/PISO P/ANTENA DE TV
- ELETRODUTO PELO TETO/PISO P/CIRCUITO INTERNO TV(PREVISÃO)
- ELETRODUTO SOBRE
- ELETRODUTO DESCE
- CAIXA DE PASSAGEM A 0,50 DO PISO
- △ TOMADA P/TELEFONE A 0,30 DO PISO(RJ11)
- △ TOMADA P/TELEFONE A 1,10 DO PISO(RJ11)
- TOMADA P/TELEFONE NO PISO(RJ11)
- △ TOMADA P/PABX-INTERFONE A 0,30 DO PISO(RJ11)
- △ TOMADA P/PABX-INTERFONE A 1,10 DO PISO(RJ11)
- △ TV
- PONTO DE SOM NO TETO

TOMADA RJ11
TELEFONE/PABX-INTERFONE

PLACA 4x4 C/ 2 FUROS
ANTENA TV

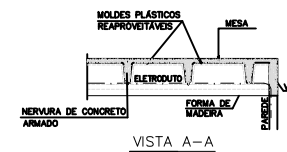

REV.	DATA	MODIFICAÇÕES E AÇÕES	APROVADO
01	10/02/20	REVISÃO NA PASSAGEM DE ELETRODUTOS 250x100mm E PISO NA PRUMADA	

PROPRIETÁRIO

PROJETO ENG. NEWTON WOLFOVITCH CREA 15.788-D

NW PROJETOS DE INSTALAÇÕES
TEL. (71) 3490-3490

HORTO PARQUE BARCELONA

RUA ESTÁDIO GONZAGA, S/Nº - NORTO FLORESTAL - SALVADOR/BA

INSTALAÇÕES TELECOMUNICAÇÕES
OPÇÃO 03 (ESTAR AMPLIADO/COZINHA INTEGRADA)

BARCELONA EMPREENDIMENTOS IMOBILIÁRIOS LTDA

PROJETO NEWTON WOLFOVITCH ARQUIVO T06C_TPO-ROS.DWG DATA 10/02/2020 ESCALA 1:50

T06C

06C DE 07