
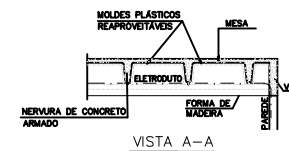
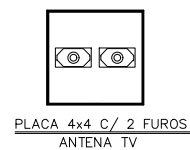


CONVENÇÕES

- ELETRODUTO PELO TETO/PISO P/TELEFONE/PABX-INTERFONE/INTERNET(PREVISÃO)
- ELETRODUTO PELO TETO/PISO P/ANTENA DE TV
- ELETRODUTO PELO TETO/PISO P/CIRCUITO INTERNO TV(PREVISÃO)
- ELETRODUTO SOBRE
- ELETRODUTO DESCE
- CAIXA DE PASSAGEM A 0,50 DO PISO
- △ TOMADA P/TELEFONE A 0,30 DO PISO(RJ11)
- △ TOMADA P/TELEFONE A 1,10 DO PISO(RJ11)
- TOMADA P/TELEFONE NO PISO(RJ11)
- △ TOMADA P/PABX-INTERFONE A 0,30 DO PISO(RJ11)
- △ TOMADA P/PABX-INTERFONE A 1,10 DO PISO(RJ11)
- △ TV
- PONTO DE SOM NO TETO

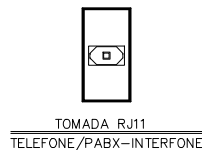

REV.	DATA	MODIFICAÇÕES E AÇÕES	APROVADO
01	02/02/20	REVISÃO NA PASSAGEM DE ELETRODUTOS 250x100mm E PISO NA PRUMADA	
02	08/04/20	REVISÃO NA PASSAGEM DE ELETRODUTOS 250x100mm E PISO NA PRUMADA	
03	11/05/20	REVISÃO NA PASSAGEM DE ELETRODUTOS 250x100mm E PISO NA PRUMADA	
04	22/05/20	INCLUSÃO DE TV E TELEFONE NO ESTAR	
05	03/06/20	REVISÃO NA PASSAGEM DE ELETRODUTOS 250x100mm E PISO NA PRUMADA	
06	02/08/20	REVISÃO NA PASSAGEM DE ELETRODUTOS 250x100mm E PISO NA PRUMADA	
07	01/12/20	REVISÃO NA PASSAGEM DE ELETRODUTOS 250x100mm E PISO NA PRUMADA	
08	07/01/21	INCLUSÃO DE CAIXA 4x4 P/ PREVISÃO AUTOMATIZADA	

PROPRIETÁRIO

PROJETO ENG. NEWTON WOLFFVITCH CREA 15.788-D

NW PROJETOS DE INSTALAÇÕES	
TEL. (71) 3450-3490	
HORTO PARQUE BARCELONA	
RUA ESTÁDIO GONZAGA, S/Nº - NORTO FLORESTAL - SALVADOR/BA	
INSTALAÇÕES TELECOMUNICAÇÕES	
OPÇÃO 05 (ESTAR/SUÍTE MASTER AMPLIADOS/COZINHA INTEGRADA)	
BARCELONA EMPREENDIMENTOS IMOBILIÁRIOS LTDA	
PROJETO NEWTON WOLFFVITCH	ARQUIVO TOME_TPO-RDS.DWG
DATA 10/02/2020	ESCALA 1 : 50