
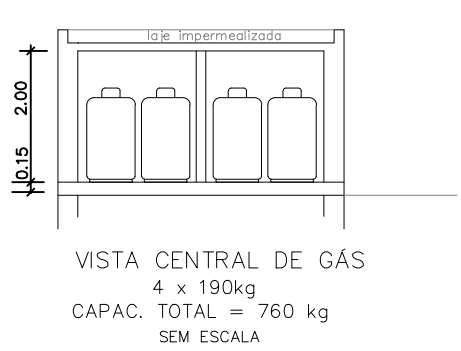
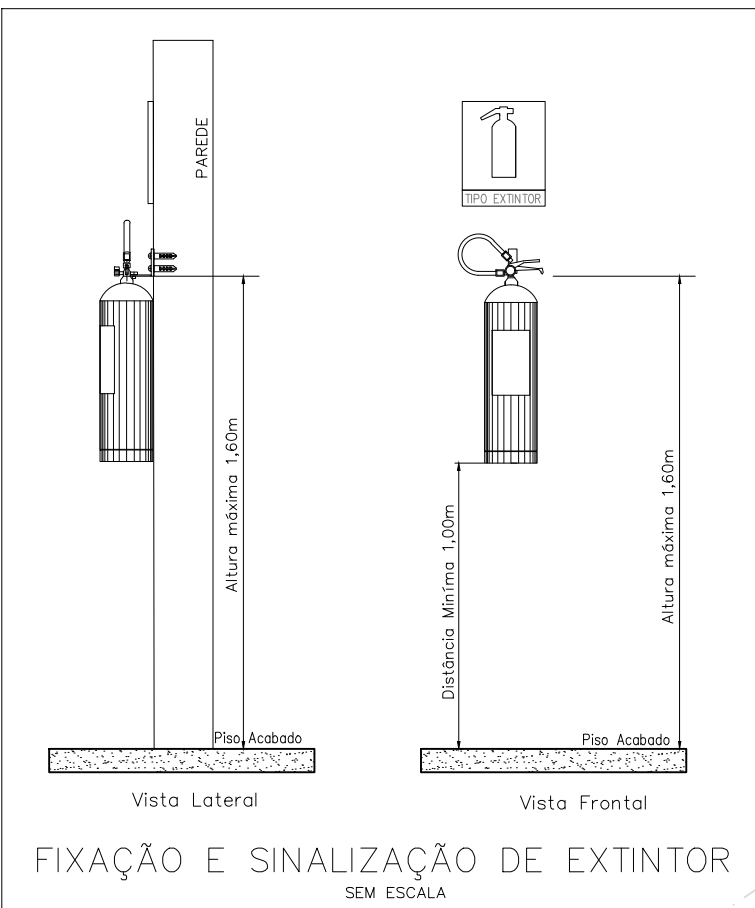


Símbolos gráficos para sinalização de emergência contra incêndio e pânico segundo a NBR 13434

SÍMBOLO	CÓDIGO
	P1 P20x20mm
Proibido fumar	h = 1,80m DO EIXO AO PISO ACABADO Símbolo: circular; Fundo: branco; Pictograma: vermelho
	P2 P20x20mm
Proibido produzir chama	h = 1,80m DO EIXO AO PISO ACABADO Símbolo: circular; Fundo: branco; Pictograma: vermelho
	P3 P20x20mm
Proibido usar água para apagar o fogo	h = 1,80m DO EIXO AO PISO ACABADO Símbolo: circular; Fundo: branco; Pictograma: vermelho
	P4 P20x20mm
Proibido usar os elevadores em caso de incêndio	h = 1,80m DO EIXO AO PISO ACABADO Símbolo: circular; Fundo: branco; Pictograma: vermelho
	A1 P20x20mm
Cuidado, risco de incêndio	h = 1,80m DO EIXO AO PISO ACABADO Símbolo: triangular; Fundo: amarelo; Pictograma: preto
	A2 P20x20mm
Cuidado, risco de explosão	h = 1,80m DO EIXO AO PISO ACABADO Símbolo: triangular; Fundo: amarelo; Pictograma: preto
	A3 P20x20mm
Cuidado, risco de choque elétrico	h = 1,80m DO EIXO AO PISO ACABADO Símbolo: triangular; Fundo: amarelo; Pictograma: preto
	S1 P20x30mm
Saída de Emergência	Símbolo: retangular; Fundo: verde; Pictograma: fotoluminescente
	S2 P20x30mm
Saída de Emergência	Símbolo: retangular; Fundo: verde; Pictograma: fotoluminescente
	S33 P20x24mm
Verifique se o elevador está parado neste andar	h = 1,20 m ACIMA DO PISO ACABADO Símbolo: retangular; Fundo: verde; Pictograma: fotoluminescente
	S34 P20x24mm
Acesso à área de resgate P10	h = 1,20 m ACIMA DO PISO ACABADO Símbolo: retangular; Fundo: verde; Pictograma: fotoluminescente
	E1 P20x30mm
Sirene	h = AFASTAMENTO DE 10cm ACIMA DO EQUIPAMENTO Símbolo: quadrado; Fundo: vermelho; Pictograma: fotoluminescente
	E2 P20x30mm
Alarme de incêndio	h = AFASTAMENTO DE 10cm ACIMA DO EQUIPAMENTO Símbolo: retangular; Fundo: vermelho; Pictograma: fotoluminescente
	E3 P20x30mm
Bomba de incêndio	h = AFASTAMENTO DE 10cm ACIMA DO EQUIPAMENTO Símbolo: retangular; Fundo: vermelho; Pictograma: fotoluminescente
	E4 P20x30mm
Extintor de incêndio	h = AFASTAMENTO DE 10cm ACIMA DO EQUIPAMENTO Símbolo: quadrado; Fundo: vermelho; Pictograma: fotoluminescente
	E5-B P20x40mm
Extintor de pó ABC A / B / C (detalhe sobre 90°)	h = INTERMEDIÁRIO ENTRE EXTINTOR E A PLACA SINALIZAÇÃO E5 Símbolo: retangular
	E6-C P20x40mm
Extintor de gás carbônico CO2 B / C (detalhe sobre 90°)	h = INTERMEDIÁRIO ENTRE EXTINTOR E A PLACA SINALIZAÇÃO E5 Símbolo: retangular
	E6-P P20x40mm
Extintor de pó BC B / C (detalhe sobre 90°)	h = INTERMEDIÁRIO ENTRE EXTINTOR E A PLACA SINALIZAÇÃO E5 Símbolo: retangular
	E8 P20x30mm
Abrigo de mangueira	h = AFASTAMENTO DE 10cm ACIMA DO EQUIPAMENTO Símbolo: quadrado; Fundo: vermelho; Pictograma: fotoluminescente
	E9 P20x20mm
Abrigo de hidrante	h = AFASTAMENTO DE 10cm ACIMA DO EQUIPAMENTO Símbolo: quadrado; Fundo: vermelho; Pictograma: fotoluminescente
	E17 1m²
Sinalização de solo para uso de equipamentos de combate a incêndio P1 HIRANTES E EXTINTORES	Símbolo: quadrado; Fundo: vermelho; Borda: amarela
	E20 P20x30mm
Não desligue o alarme de incêndio	h = AFASTAMENTO DE 10cm ACIMA DO EQUIPAMENTO Símbolo: retangular; Fundo: vermelho; Pictograma: fotoluminescente
	C1 P20x30mm
Sentido rota de saída	h = 0,25m ACIMA DO PISO ACABADO COLOCADO NA TON. ÁREA DA ESCADA E/OU NOS PISOS DE ROTAS DE SAÍDA Símbolo: retangular; Fundo: verde; Pictograma: fotoluminescente
	M1 P20x30mm
Esta edificação está	Símbolo: retangular; Fundo: verde; Pictograma: fotoluminescente
	M2 P20x30mm
Lotação máxima: pessoas	h = 1,20 m ACIMA DO PISO ACABADO Símbolo: retangular; Fundo: verde; Pictograma: fotoluminescente

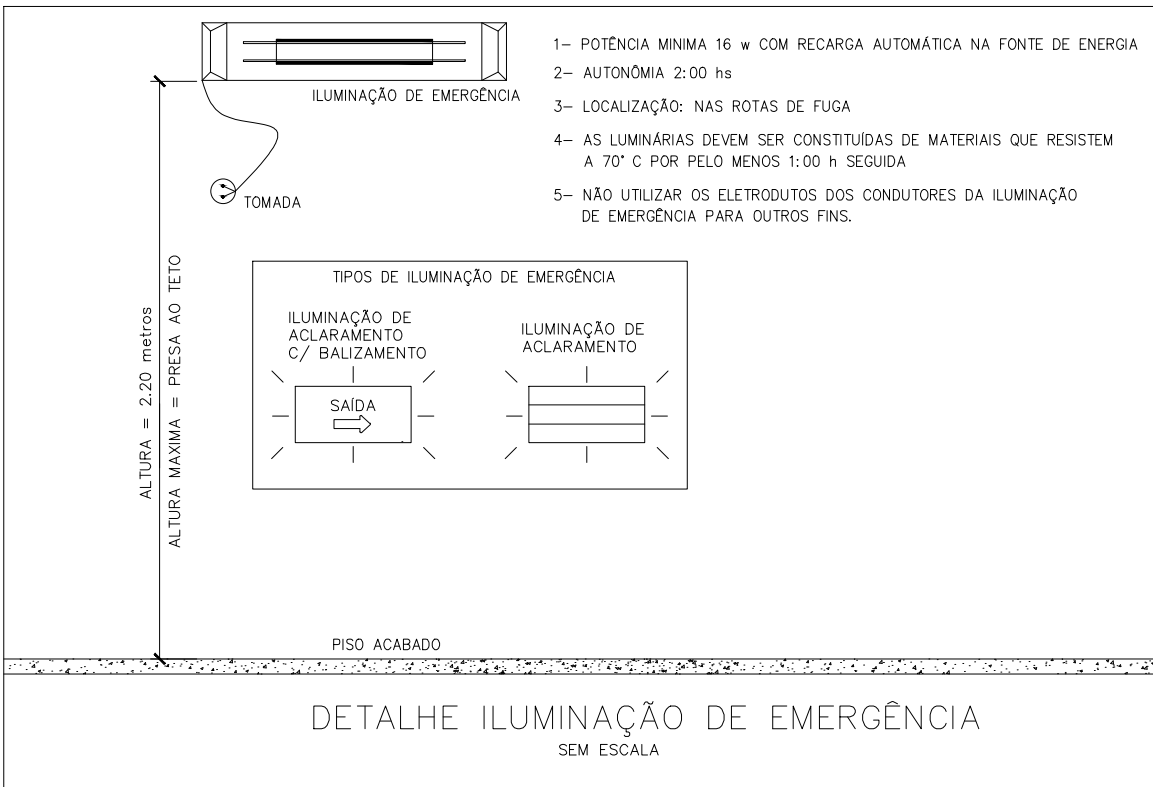

OBS.:
- AS PAREDES RESISTENTE AO FOGO DEVEM SER CONSTRUÍDAS EM ALVENARIA SOLIDA, CONCRETO OU CONSTRUÇÃO SIMILAR, COM MATERIAIS E FORMAS APROVADOS, COM TEMPO DE RESISTENCIA AO FOGO MINIMO DE 2 h, CONFORME ABNT NBR 10636.
- COLOCAR SEGUNTE OBSERVAÇÃO NA ENTRADA PRINCIPAL:
* EM CASO DE INCENDIO NO PRÉDIO, FECHAR A VALVULA GERAL DA PASSAGEM DE GAS*

